

Hőmérséklet: 22°C
Terület: 133.9 (133.9)m²

Iroda
2 W,
15 W


004/1 Tárgyaló
Qf=710 W
Qh=414 W

004/3 Tárgyaló
Qf=884 W
Qh=515 W

004/2 Tárgyaló
Qf=710 W
Qh=414 W

004/4 Tárgyaló
Qf=884 W
Qh=515 W

005/1
Qf=6
Qh=3

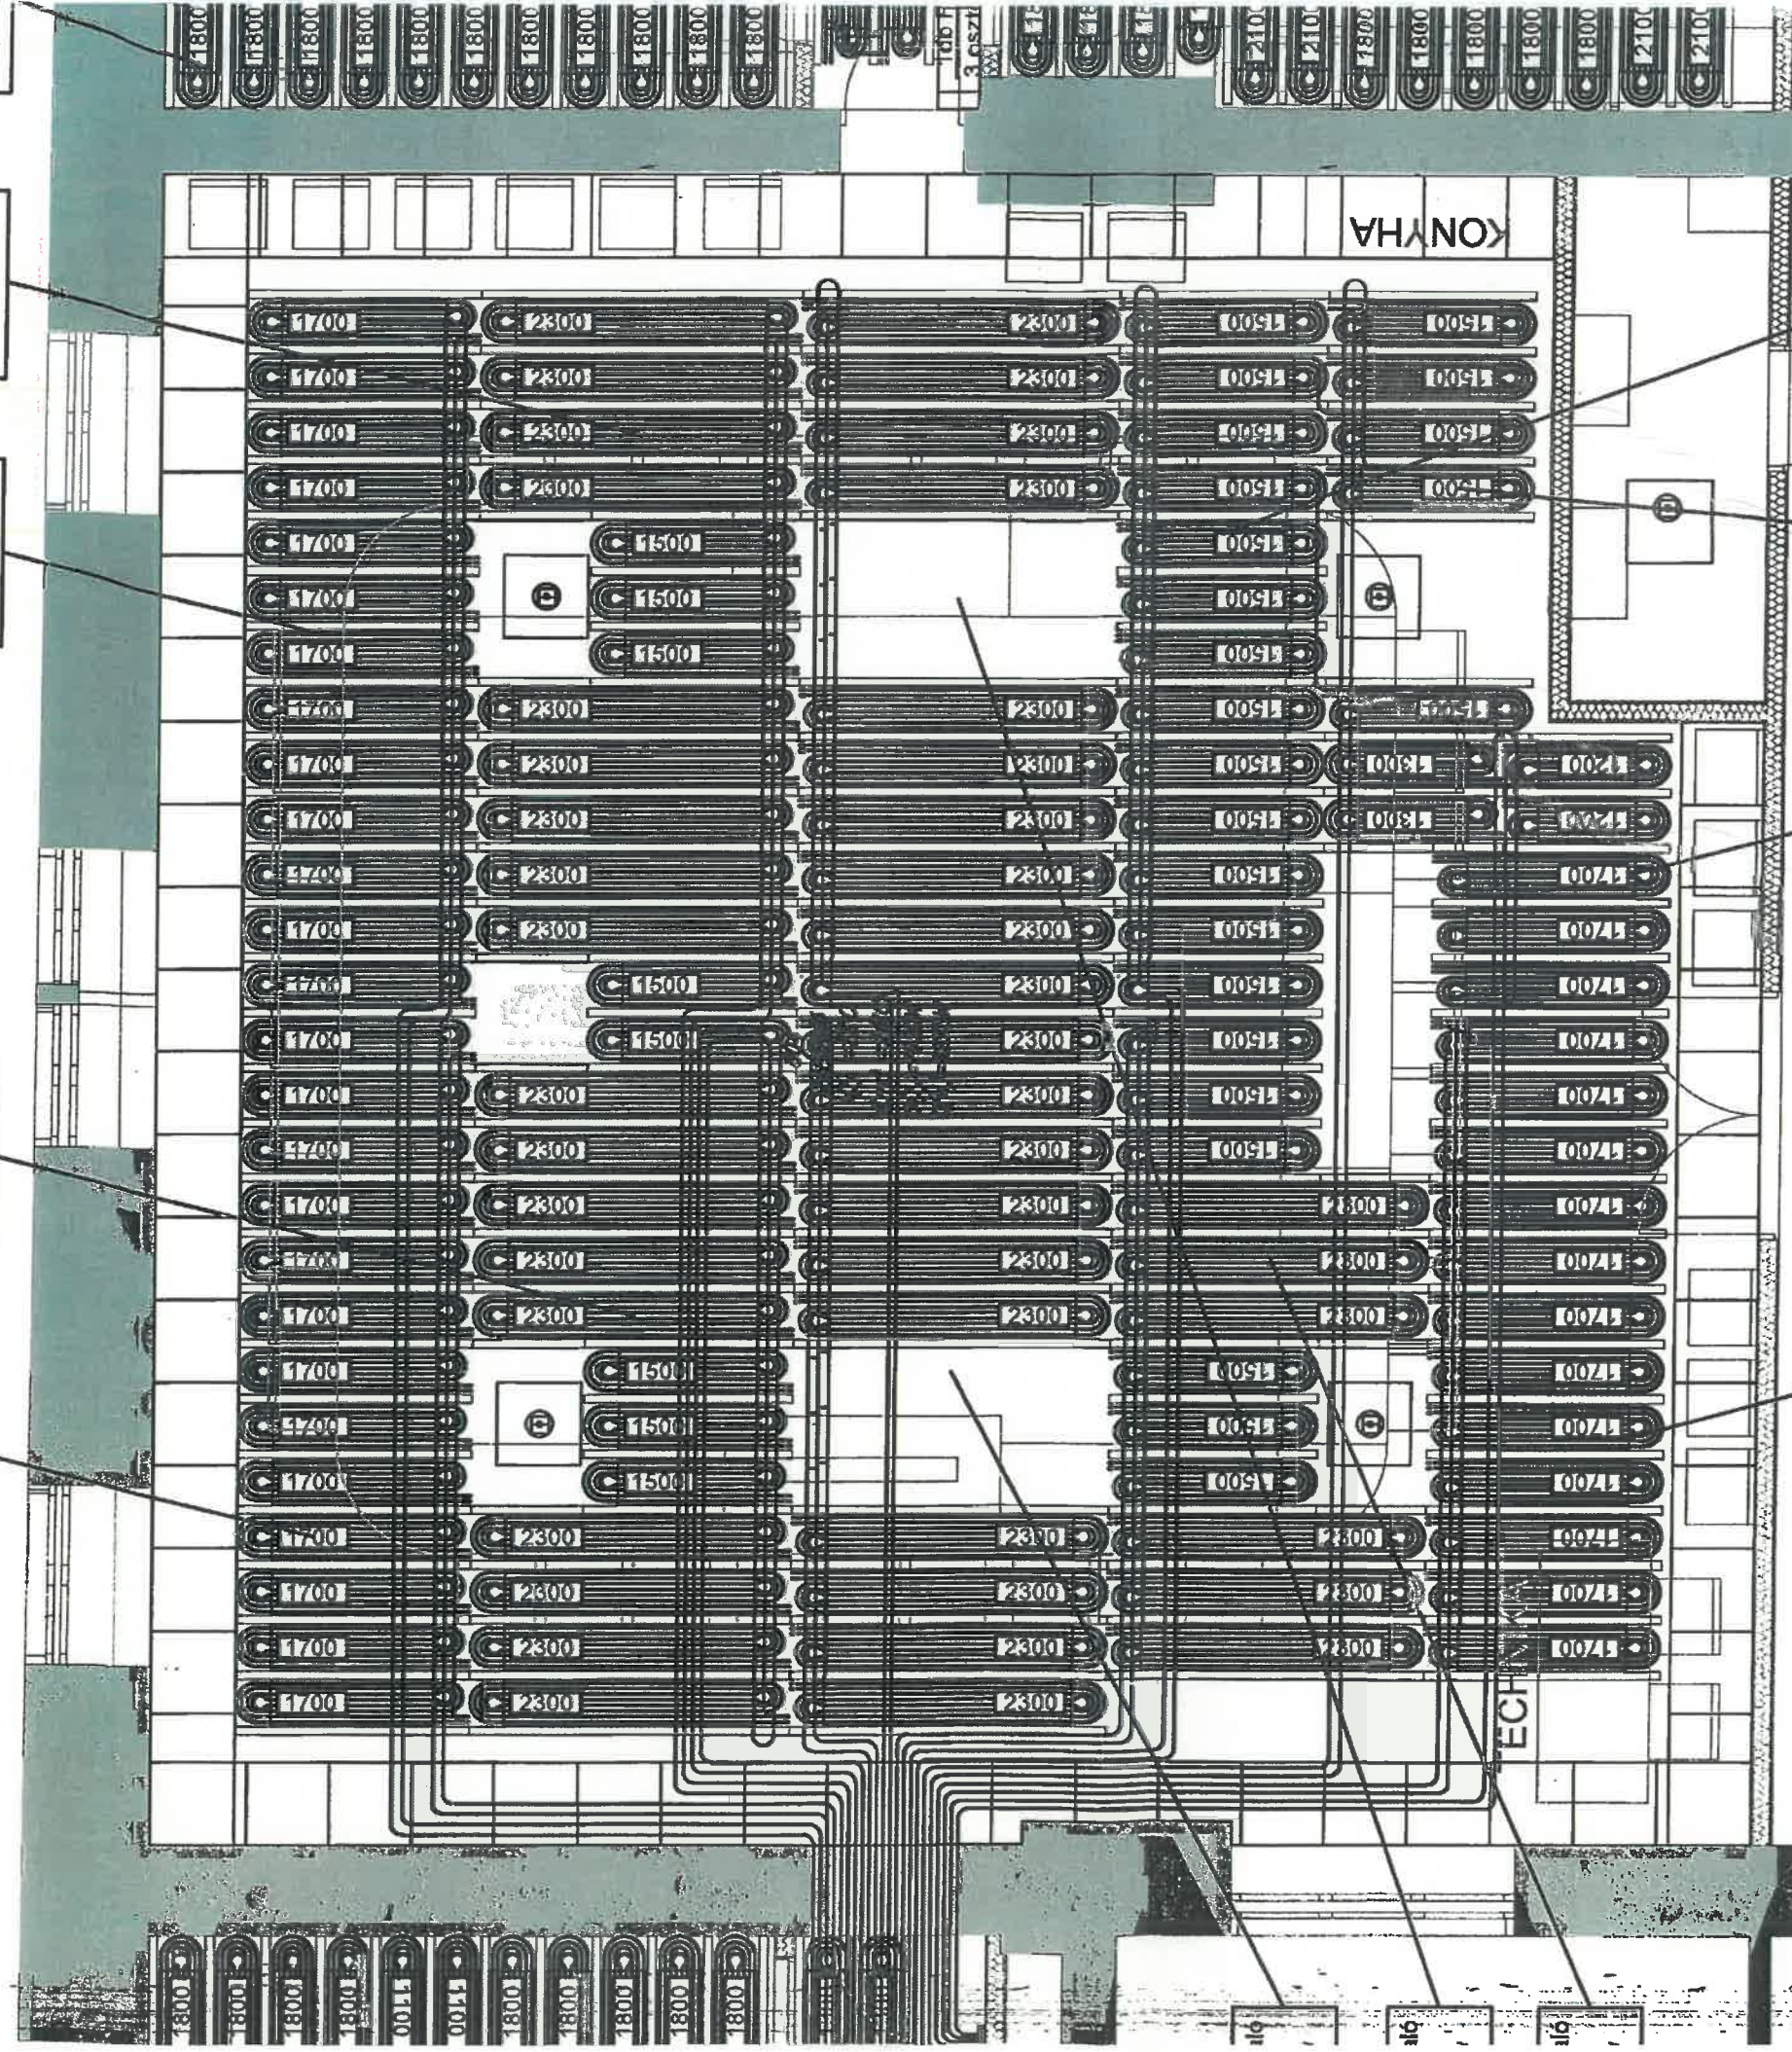

004/11 Tárgyaló
Qf=1108 W
Qh=647 W

004/10 Tárgyaló
Qf=209 W
Qh=122 W

004/9 Tárgyaló
Qf=241 W
Qh=141 W


004/8 Tárgyaló
Qf=627 W
Qh=366 W

014_Te
Hőszüks.
Hőterhel.
Hőmérés
Terület:

MEGVALÓSULÁSI TÉRY

Kelt: 2021. MAJ 31.



PLUS KFT.
1139 Budapest, Vad út 99.

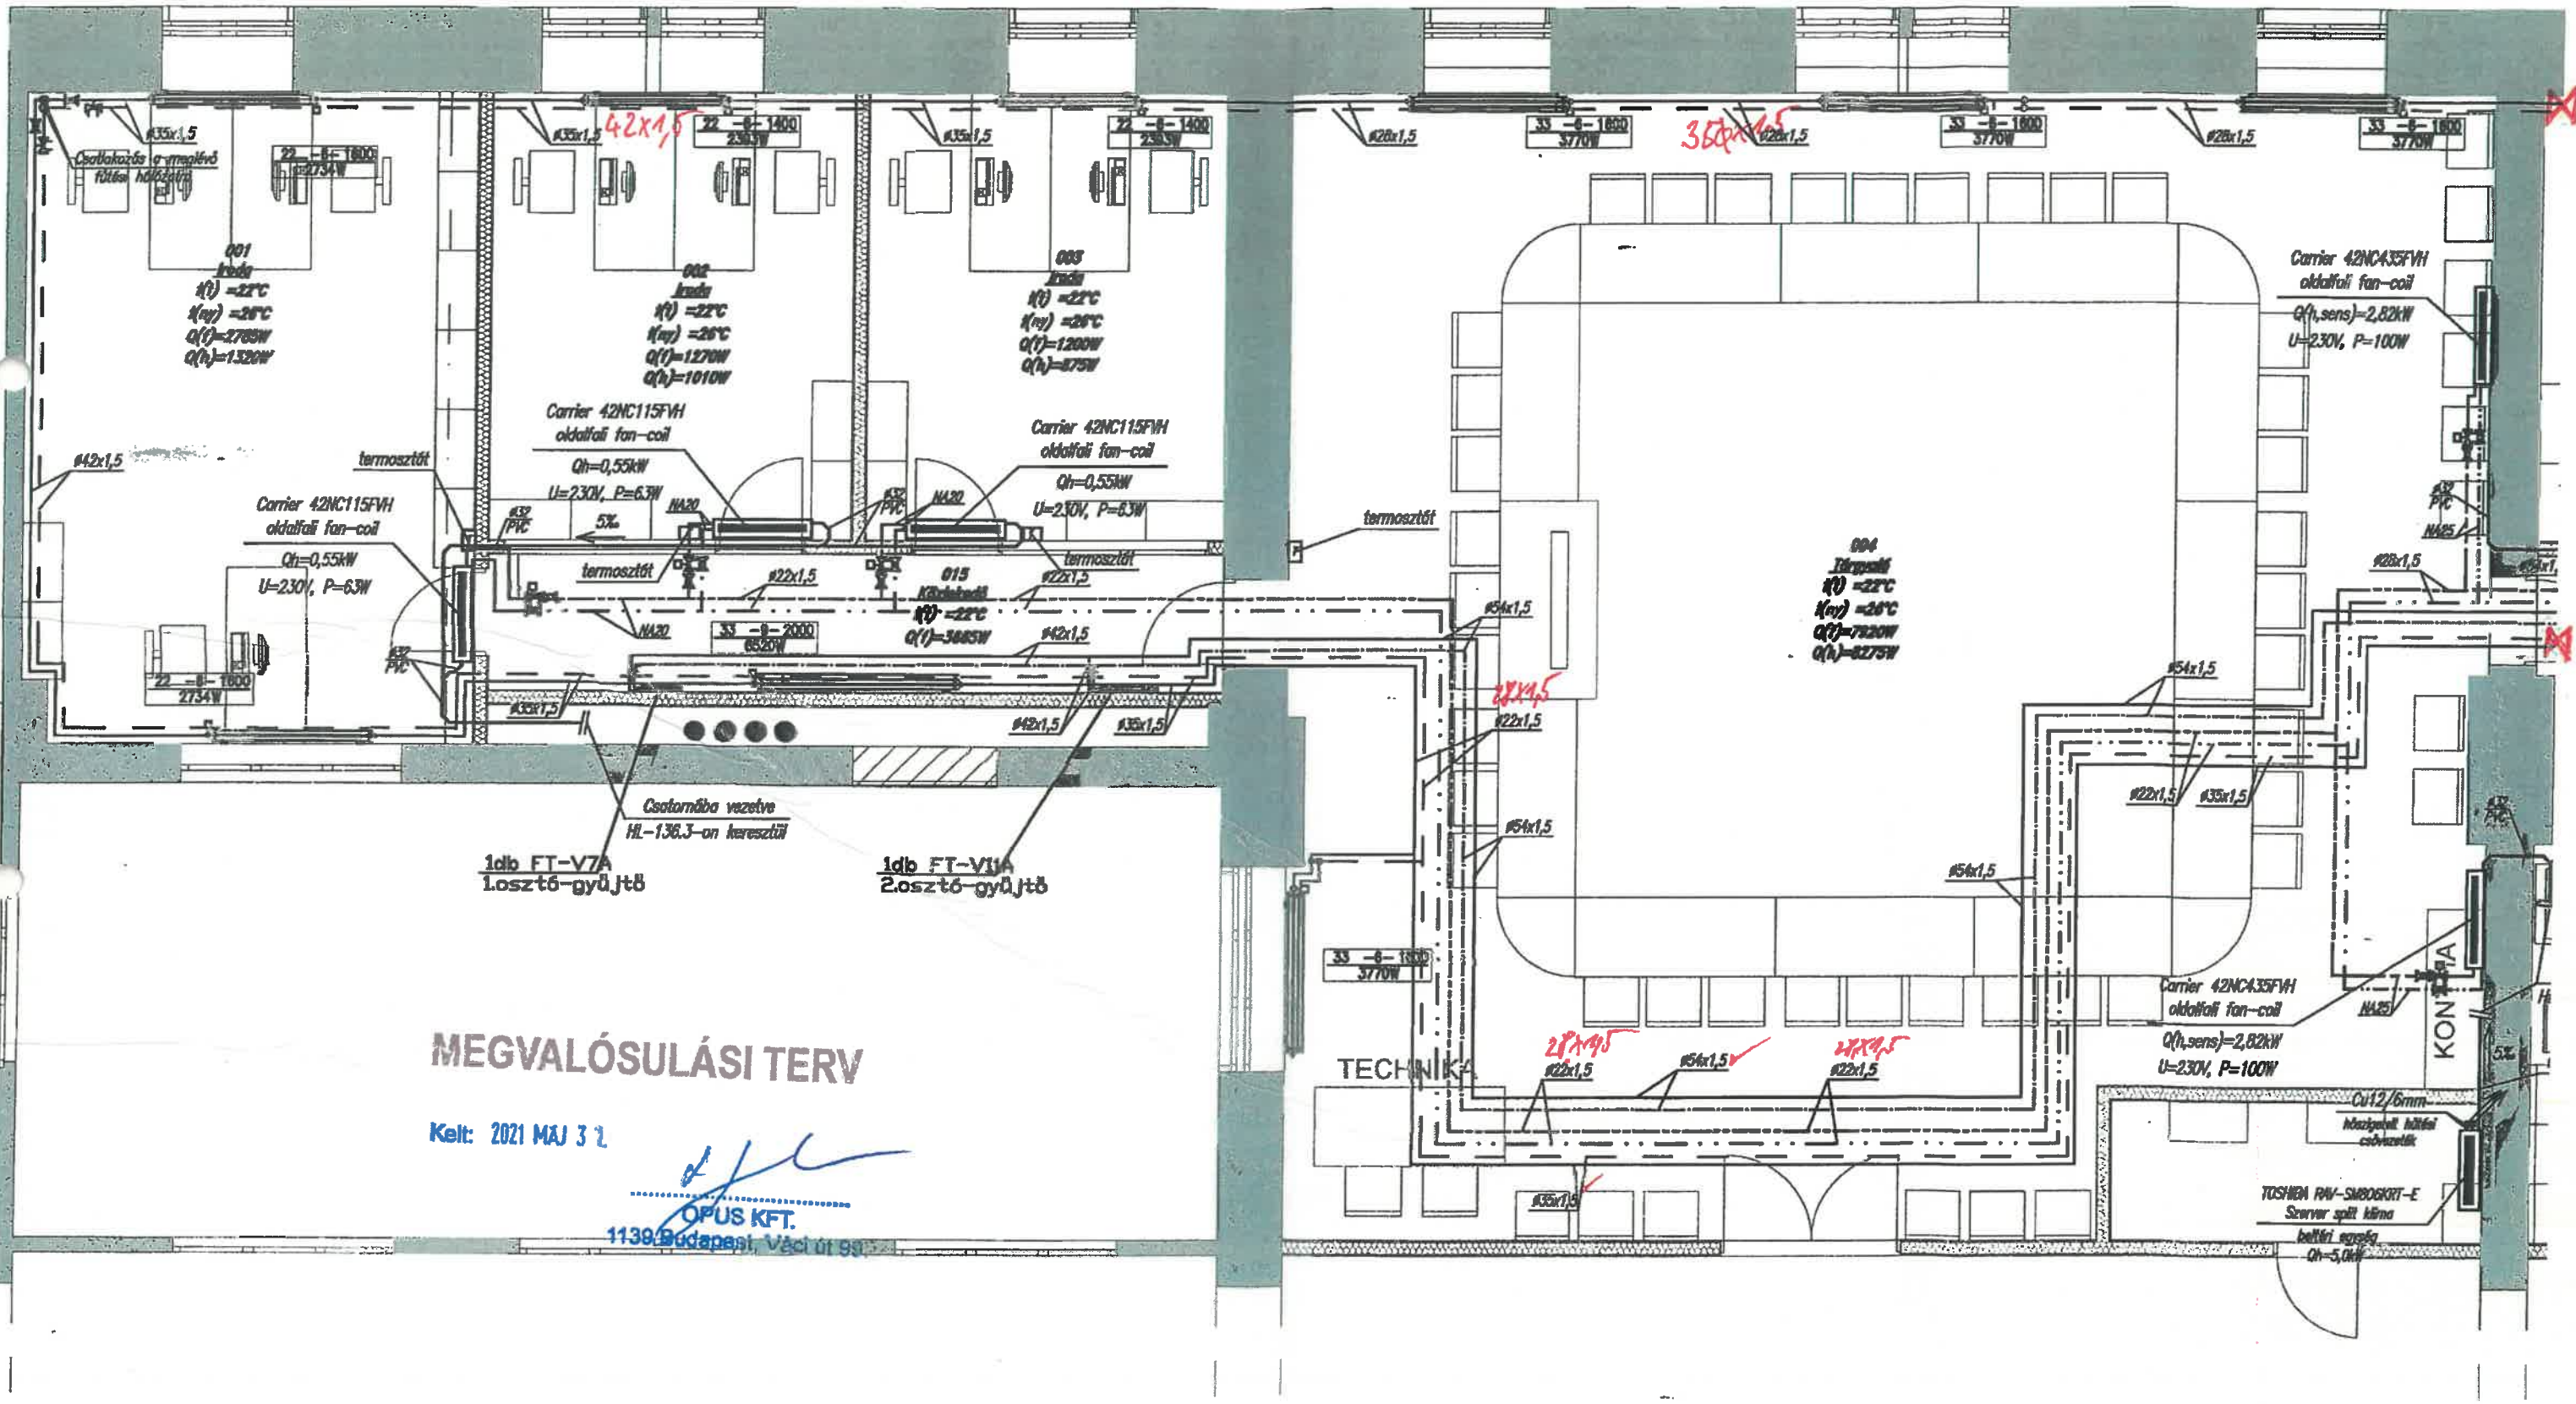

MEGVALÓSULÁSI TERV

Kelt: 2021. MAJ 31.

[Signature]
OPUS KFT.
 1139 Budapest, Váci út 93.

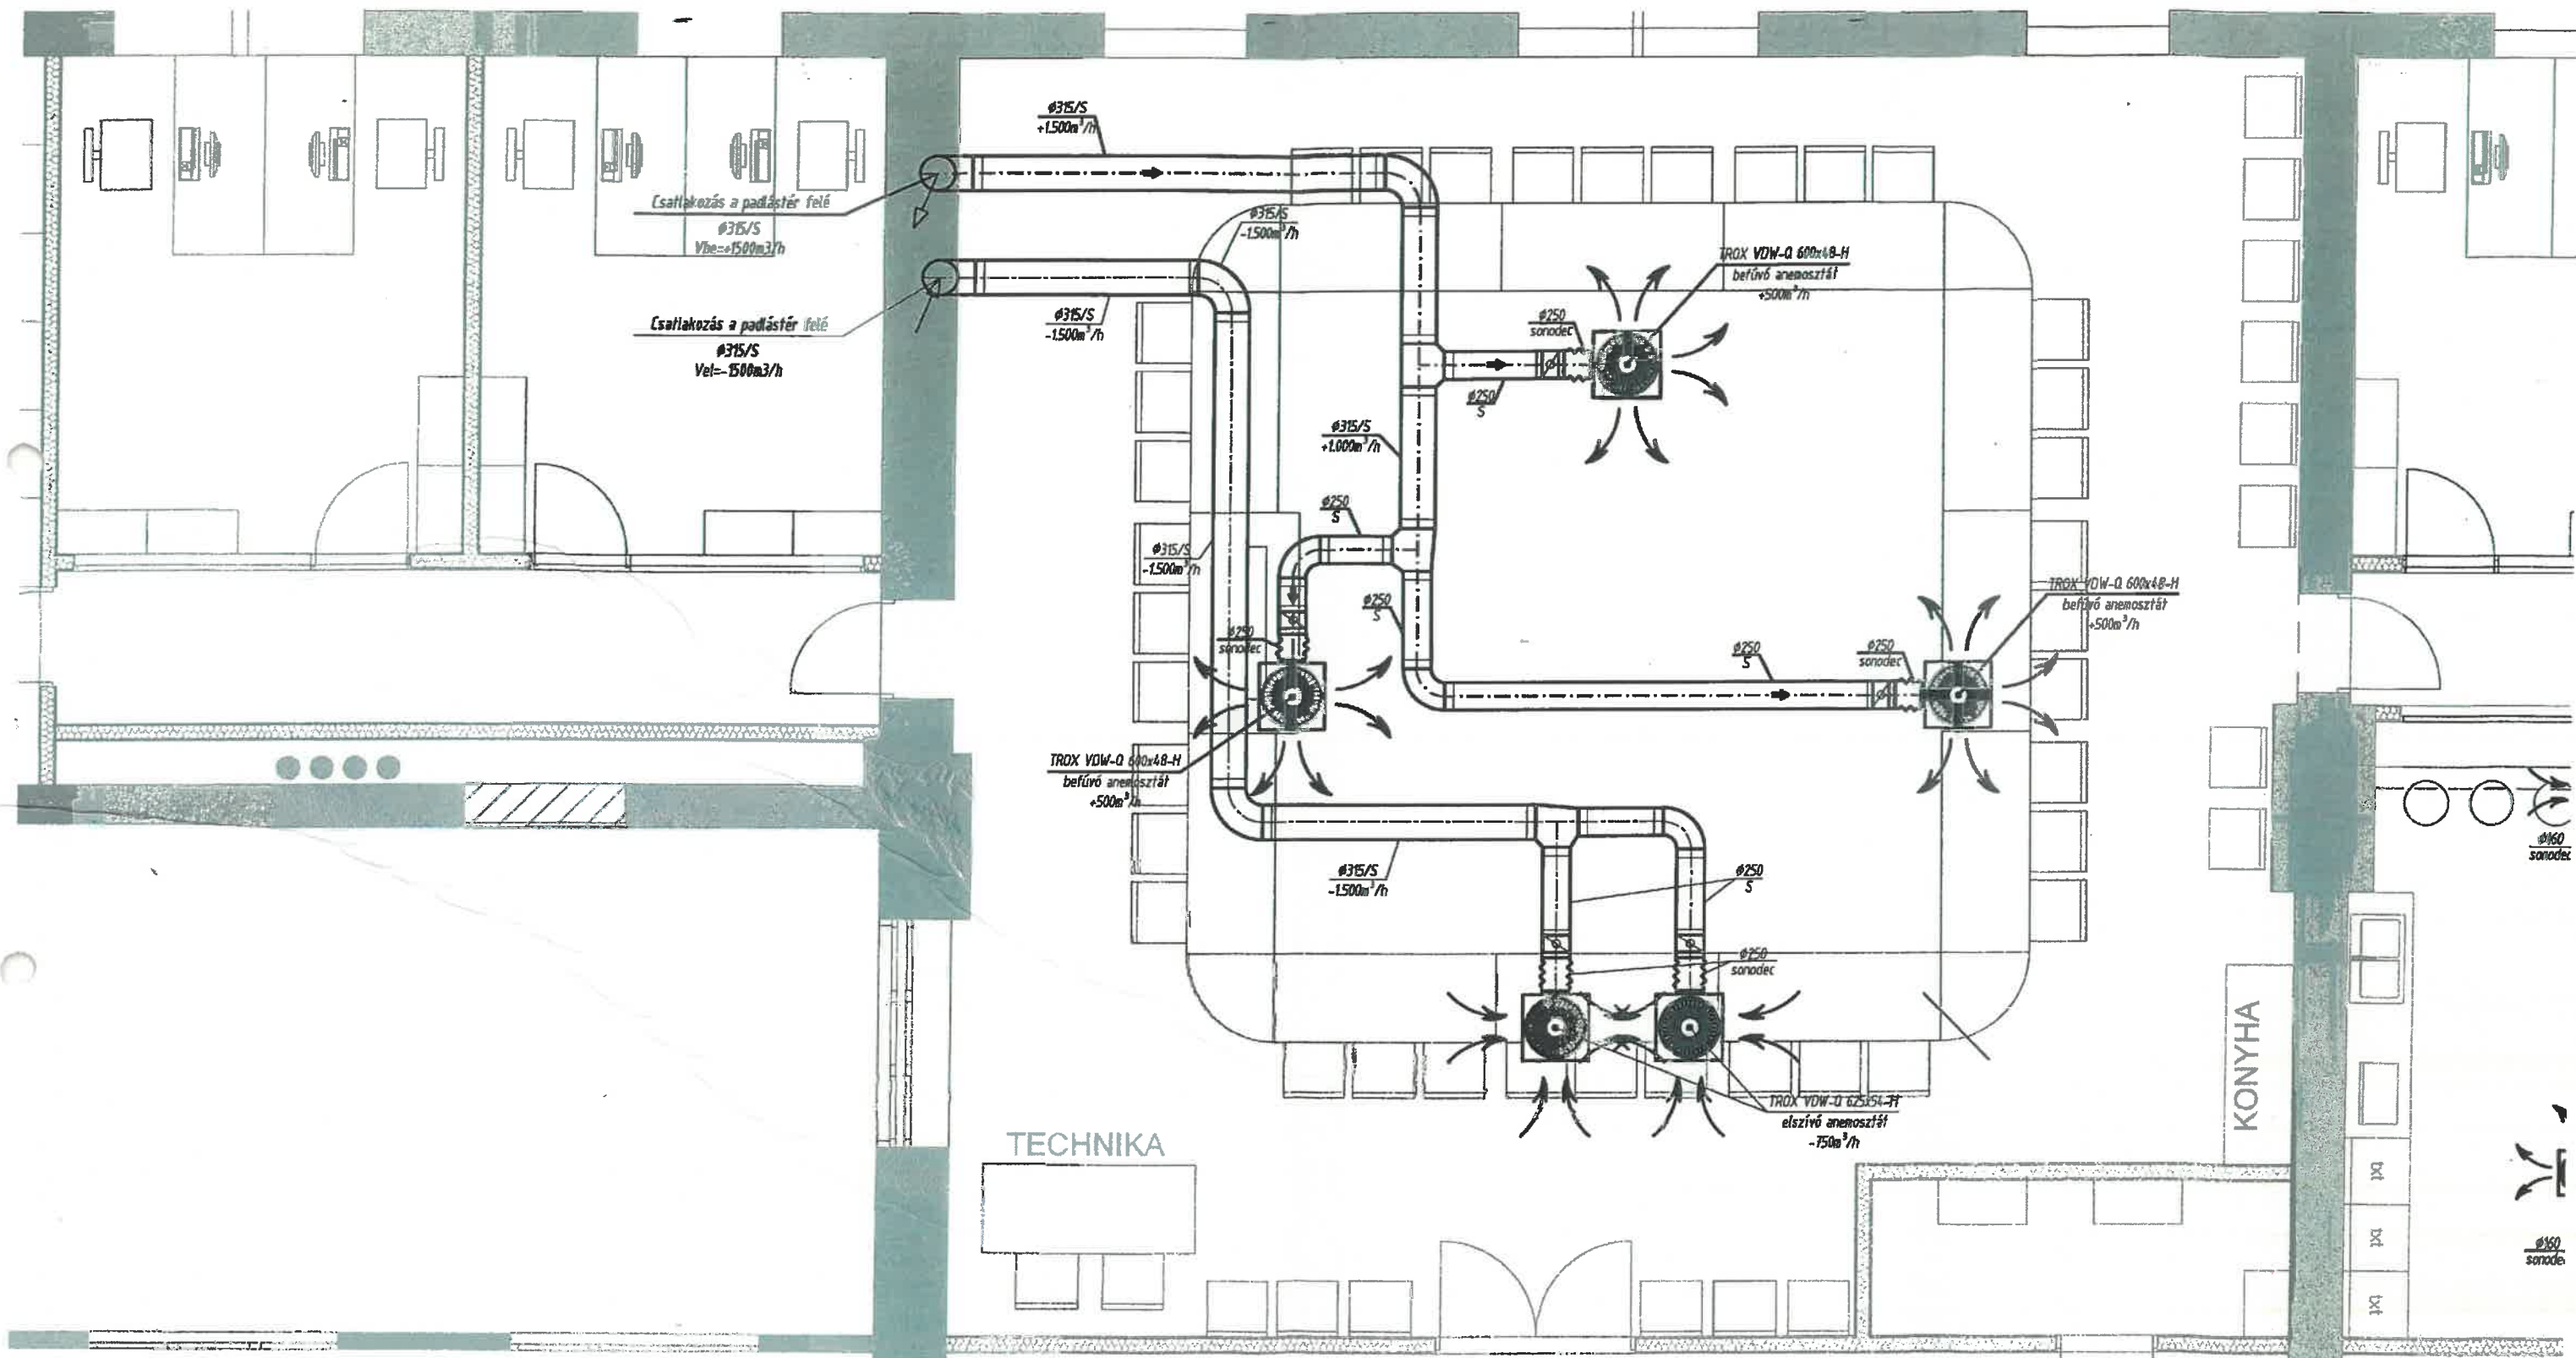

TERV SZERINT KÉSZÜLT!

MEGVALÓSULÁSI TERV

Kelt: 2021. MAJ. 31.


 OPUS KFT.
 1130 Budapest, Váci út 99.